

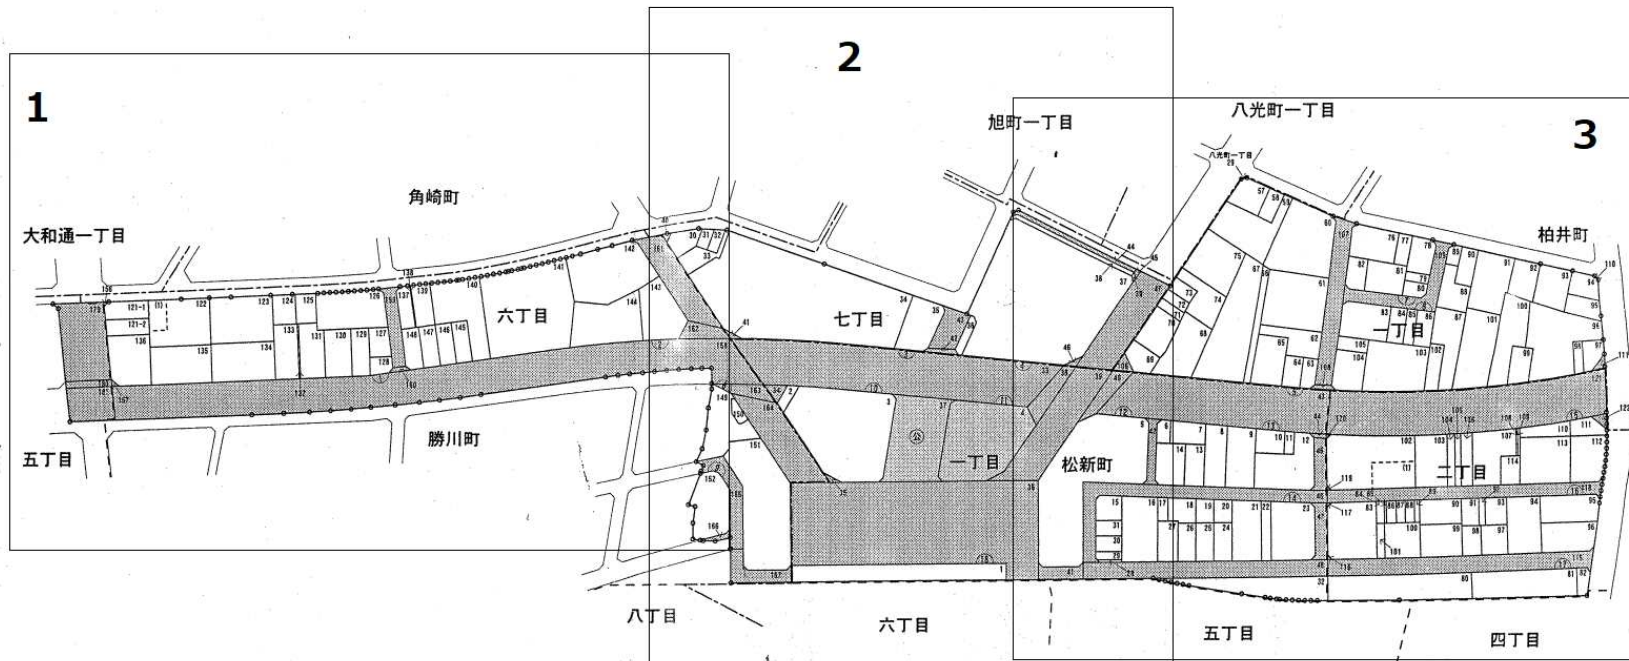
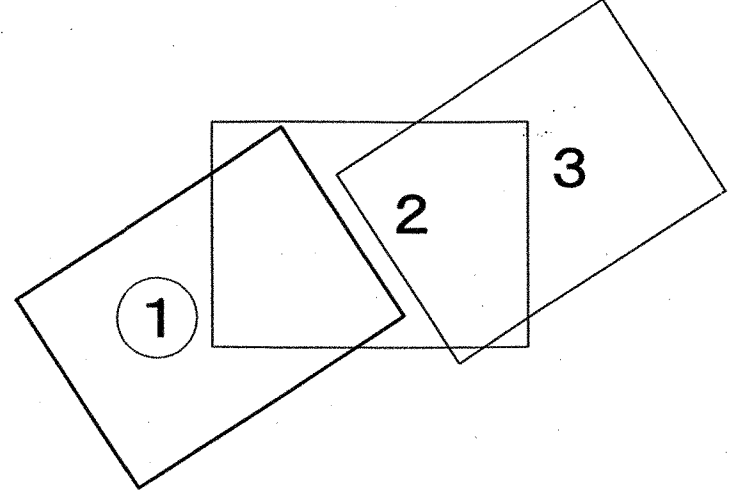


春日井都市計画事業勝川駅前土地区画整理事業 換地図（整理後）

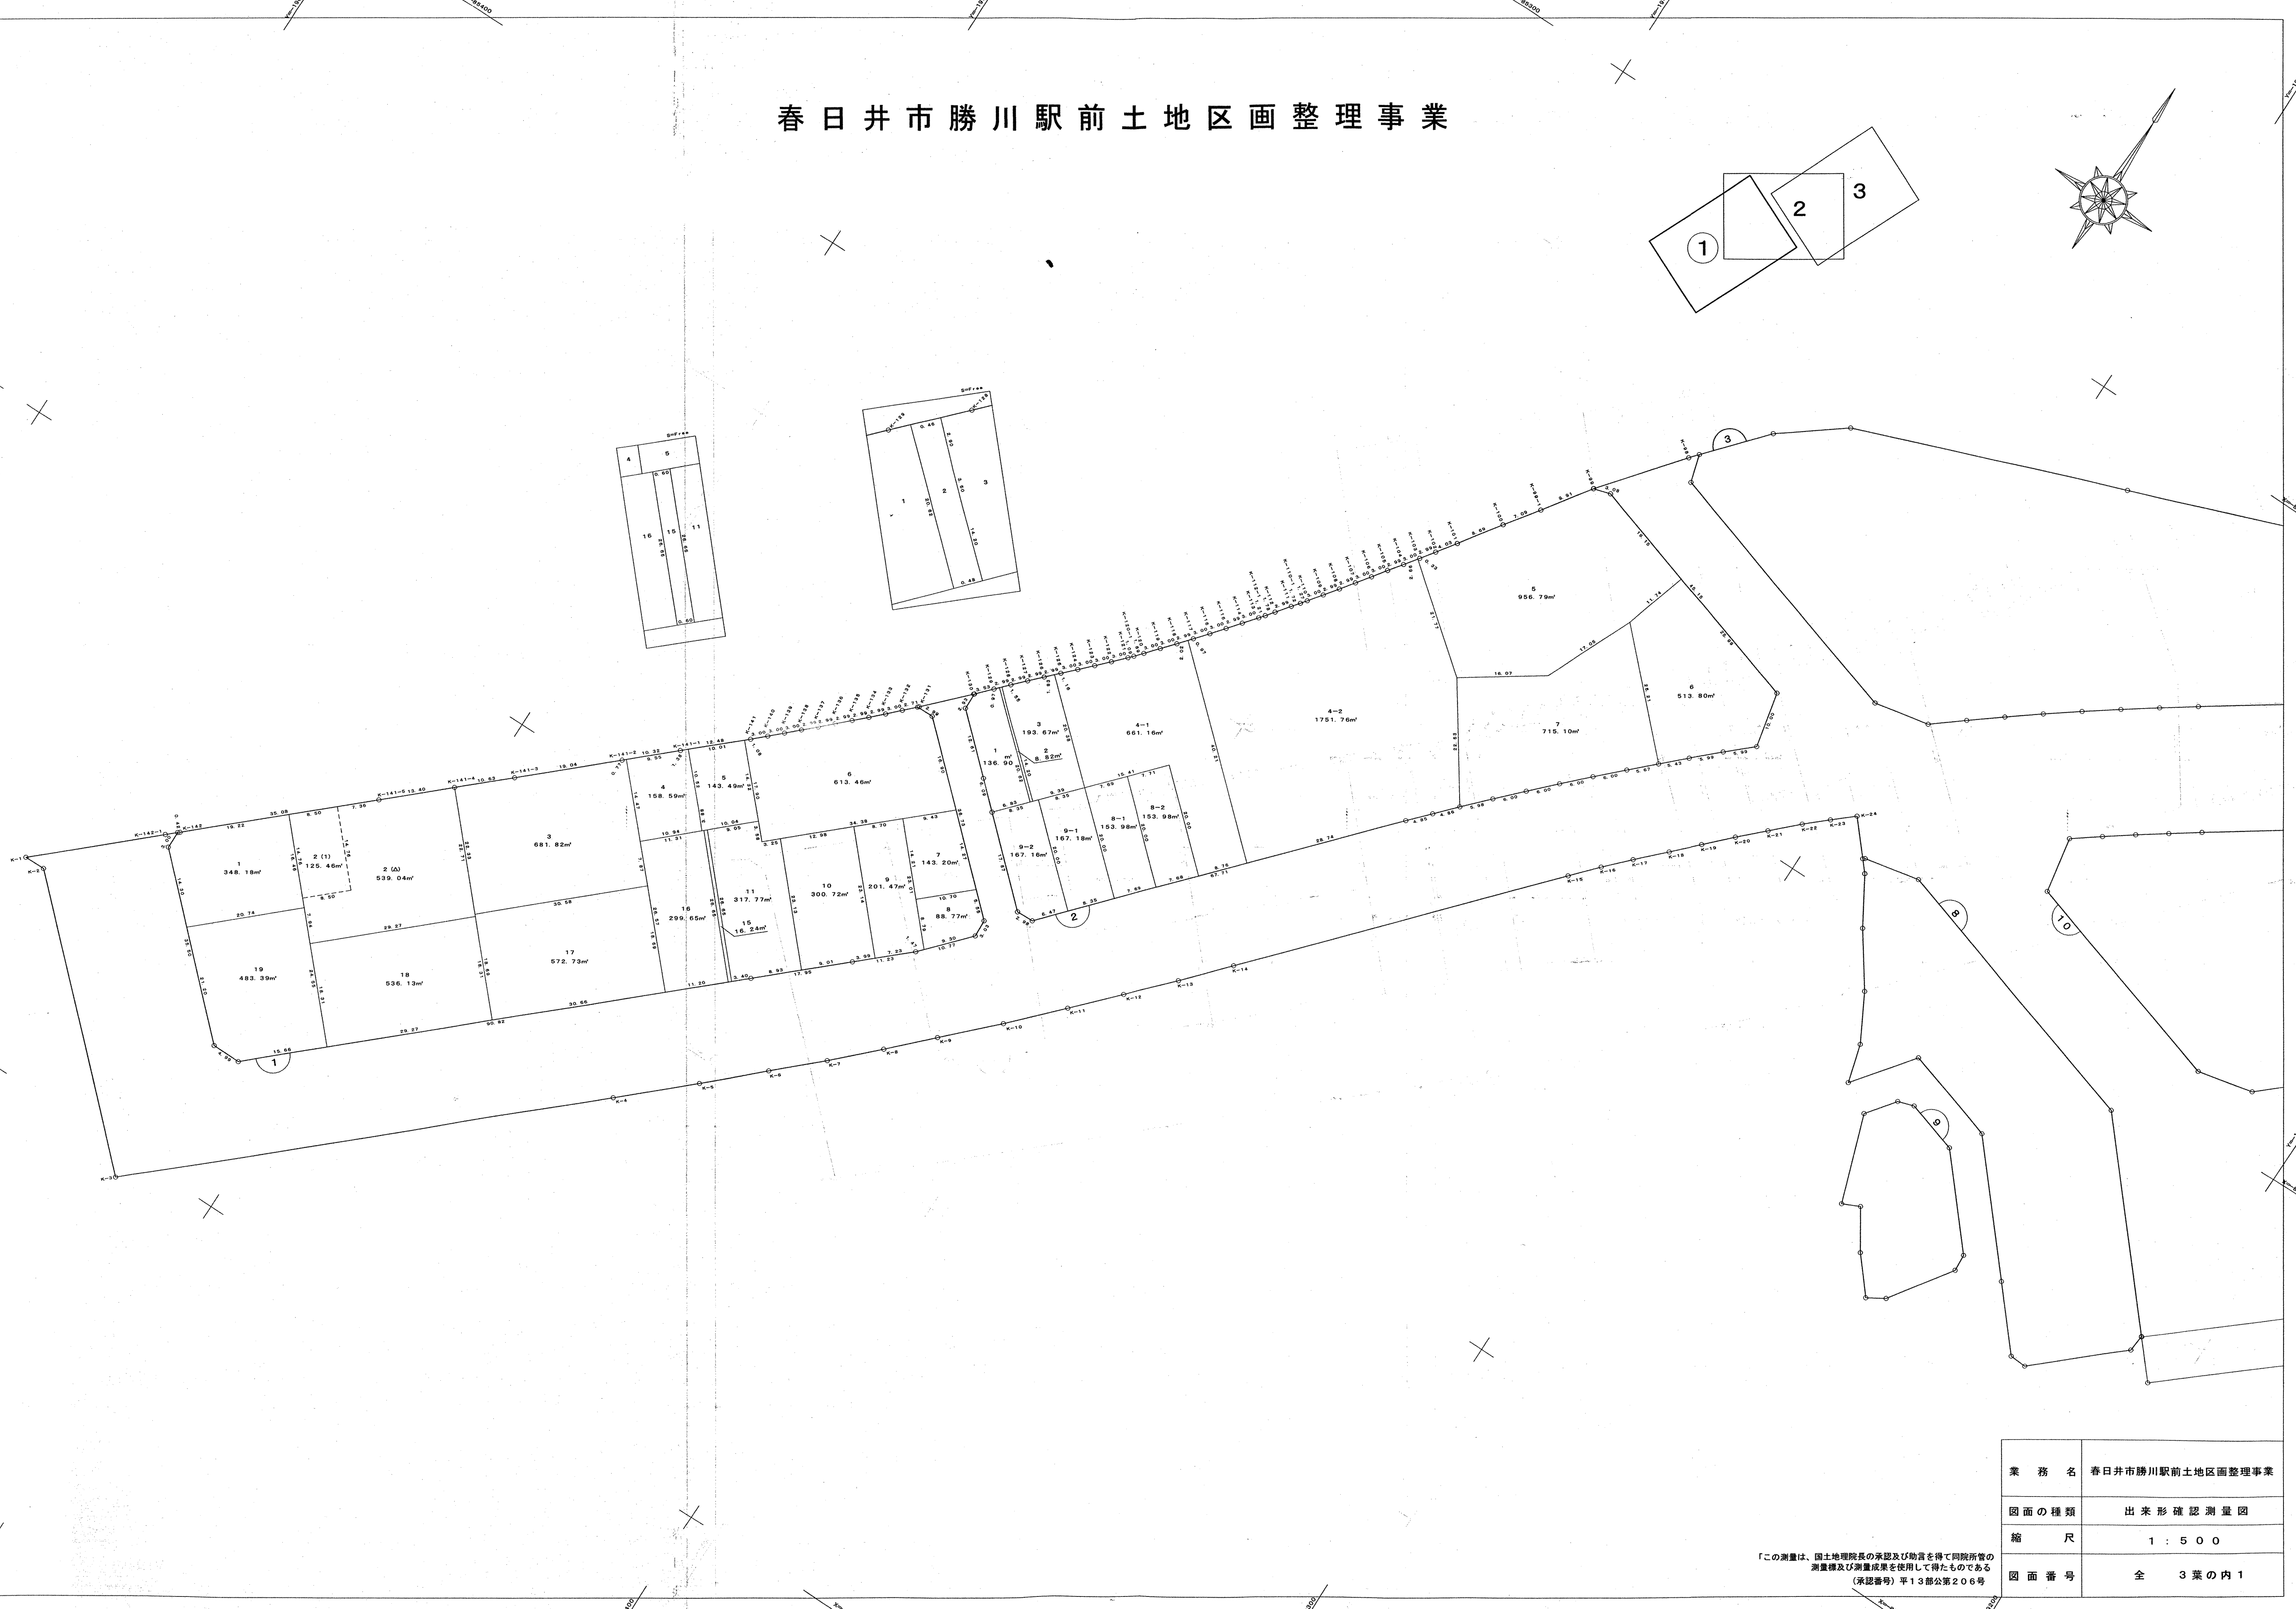

凡	例	施行地区界	町目界	道路	公園	地区界	借地権	三井物産



春日井市勝川駅前土地区画整理事業

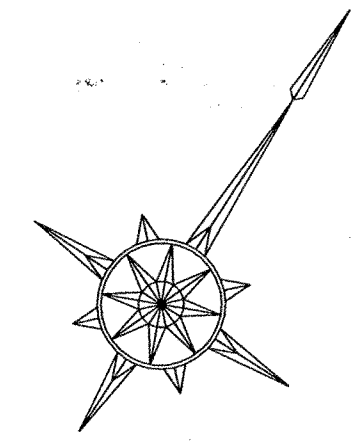

業 務 名	春日井市勝川駅前土地区画整理事業
図面の種類	出来形確認測量図
縮 尺	1 : 5 0 0
図 面 番 号	全 3 葉 の 内 1

「この測量は、国土地理院長の承認及び助言を得て同院所管の測量標及び測量成果を使用して得たものである
(承認番号) 平13部公第206号



春日井市勝川駅前土地区画整理事業

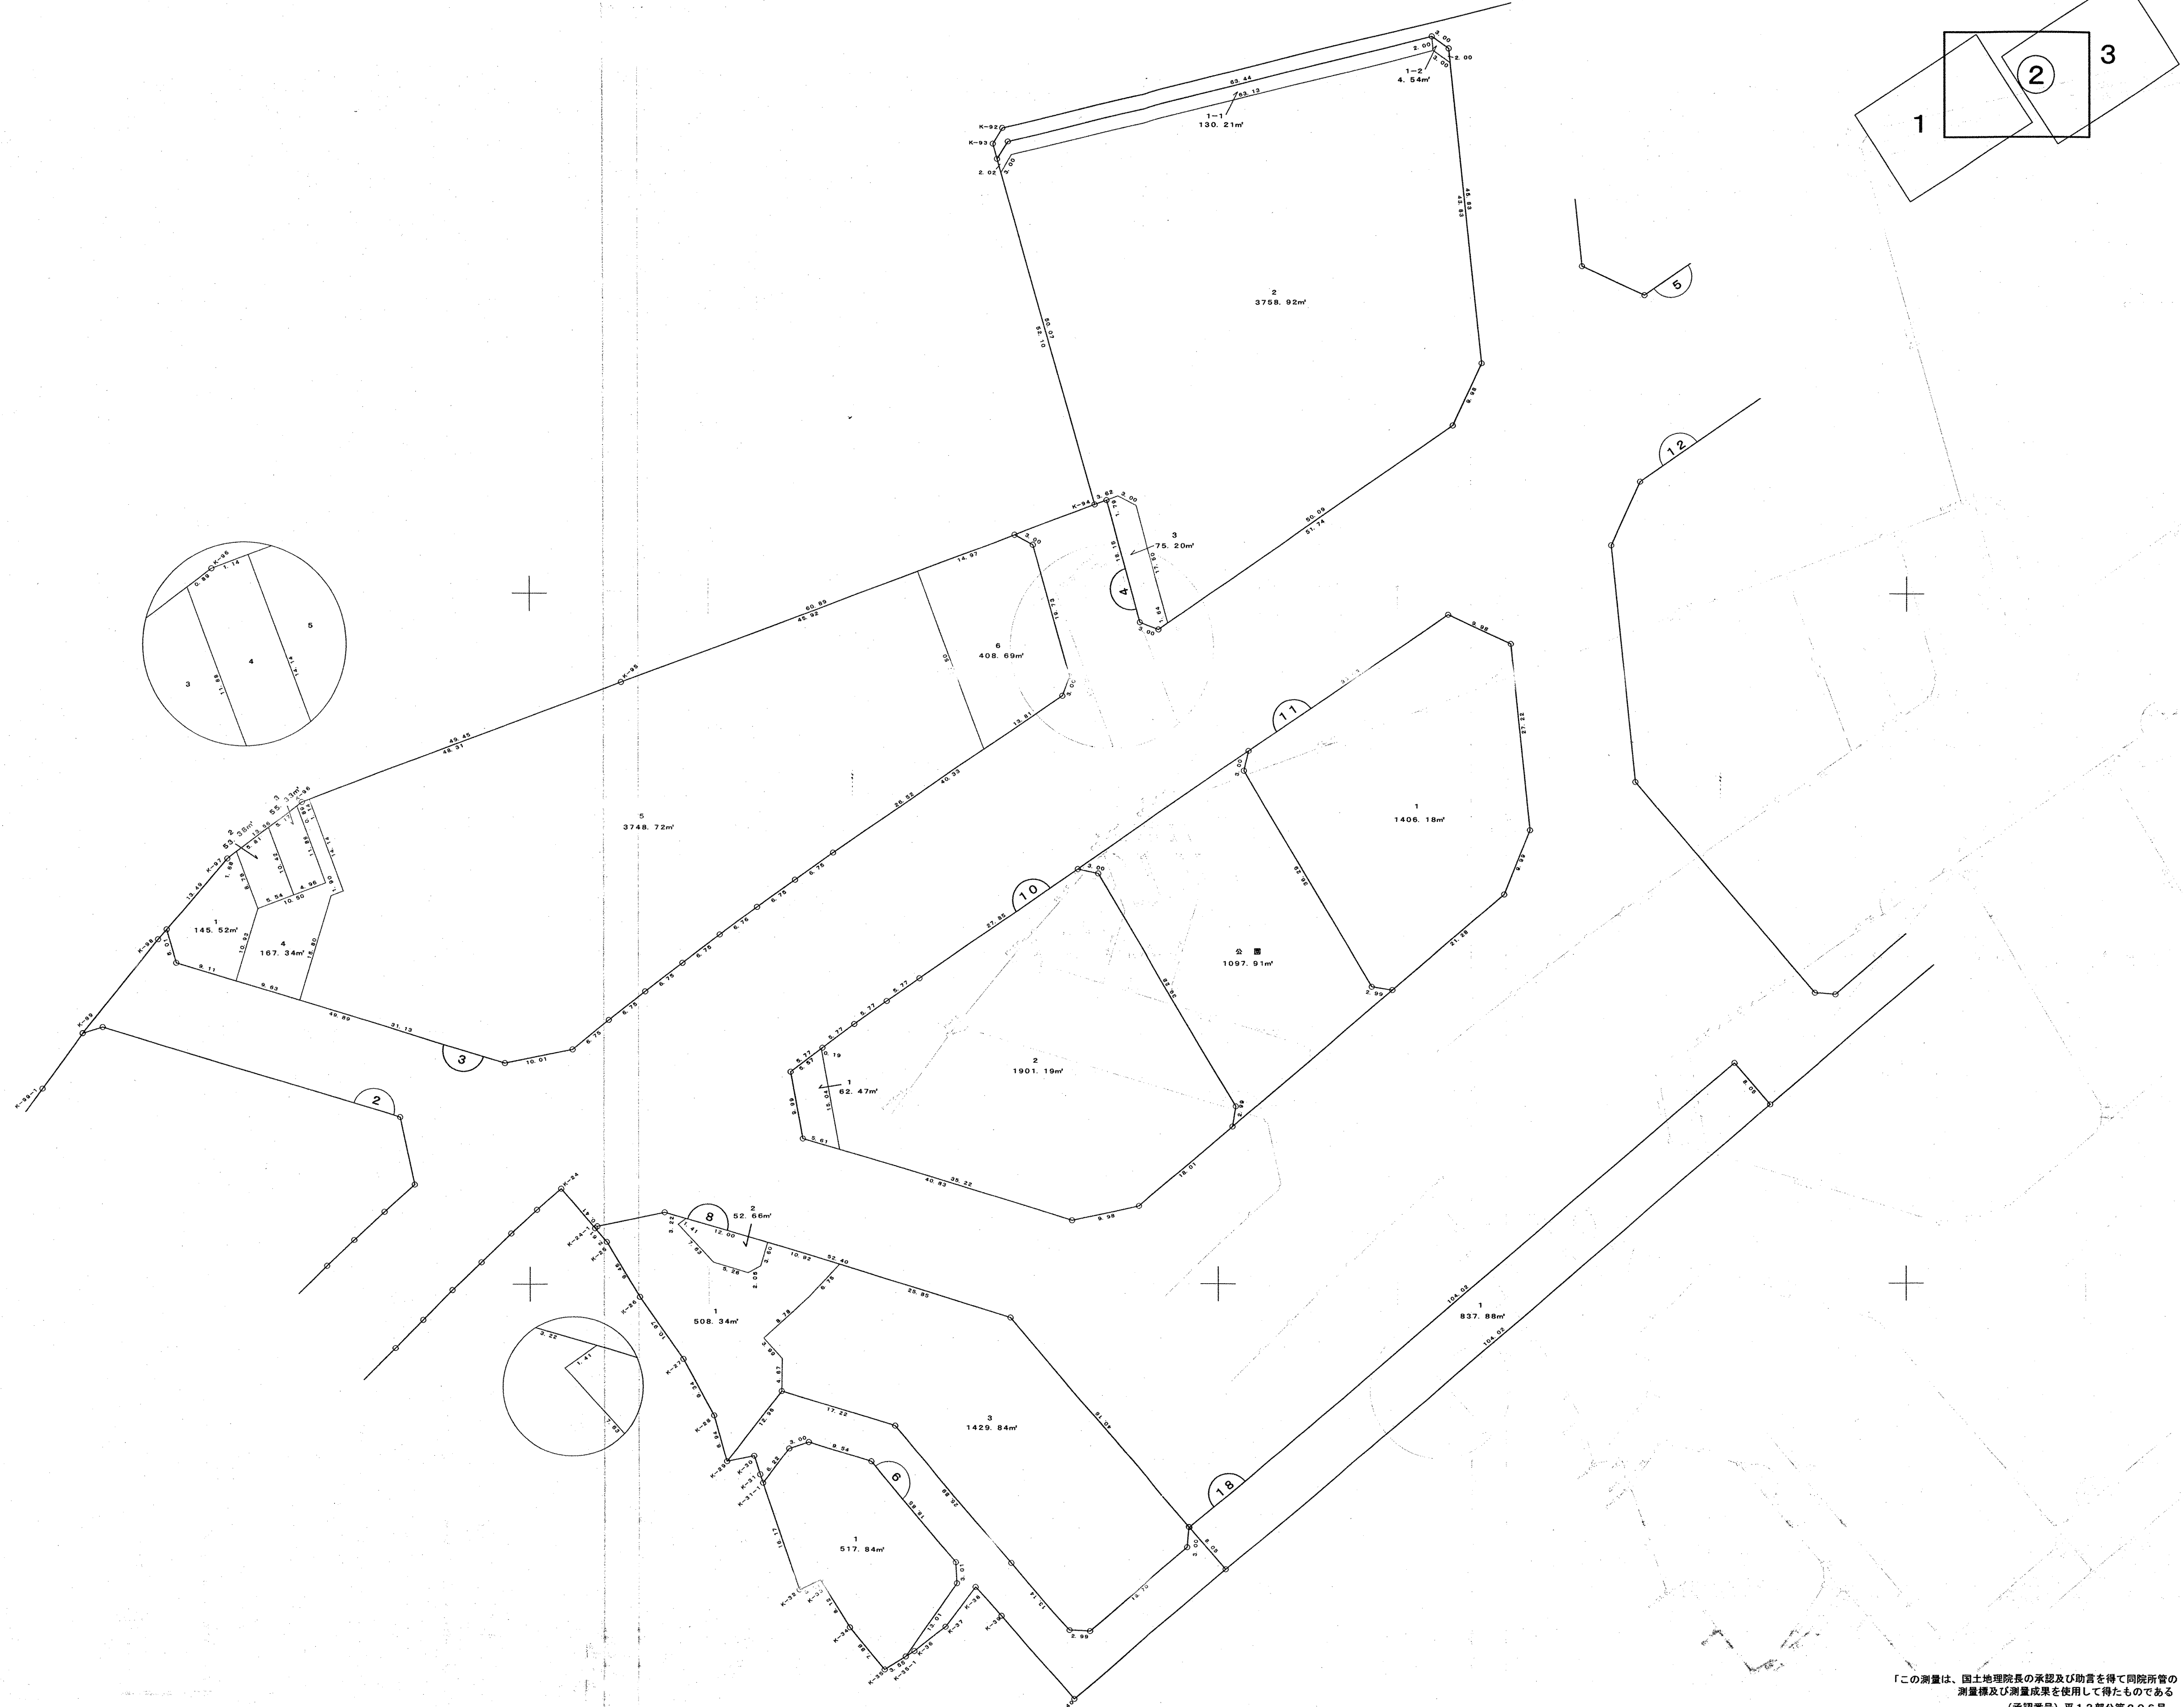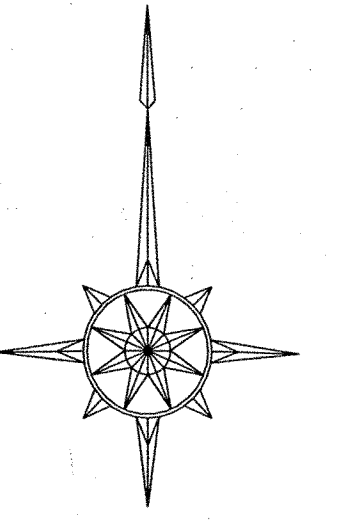

業 務 名	春日井市勝川駅前土地区画整理事業
図面の種類	出来形確認測量図
縮 尺	1 : 5 0 0
図 面 番 号	全 3 葉 の 内 2

「この測量は、国土地理院長の承認及び助言を得て同院所管の
測量機及び測量成果を使用して得たものである
(承認番号) 平13部公第206号

春日井市勝川駅前土地区画整理事業

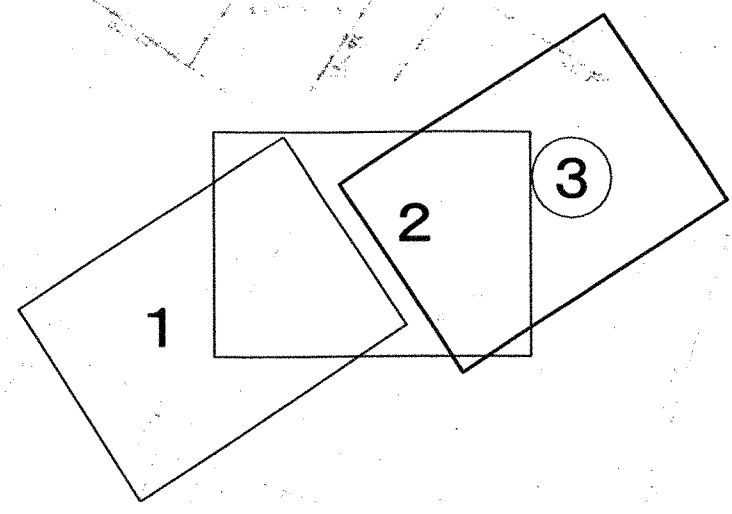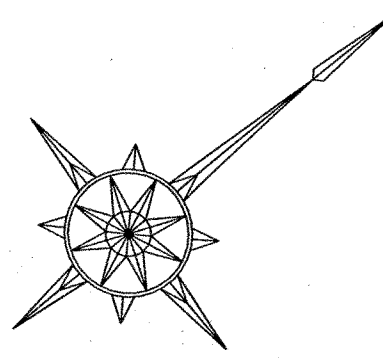

業 務 名	春日井市勝川駅前土地区画整理事業
図面の種類	出来形確認測量図
縮 尺	1 : 5 0 0
図 面 番 号	全 3 葉 の 内 3

「この測量は、国土地理院長の承認及び助言を得て同院所管の測量機及び測量成果を使用して得たものである
(承認番号) 平13部公第206号