

平成27年3月10日付26春都政第506号

春日井市長付議

尾張都市計画用途地域の変更について

平成27年3月25日提出  
春日井市市長 伊藤 太

26 春都政第 506 号

平成27年 3 月10日

春日井市都市計画審議会 様

春日井市長 伊 藤 太



尾張都市計画用途地域の変更について（付議）


このことについて、都市計画法（昭和43年法律第100号）第21条第2項の規定において準用する同法第19条第1項の規定に基づき、春日井市都市計画審議会に付議します。

付議事項

春日井市決定「尾張都市計画用途地域の変更について」

# 総括図


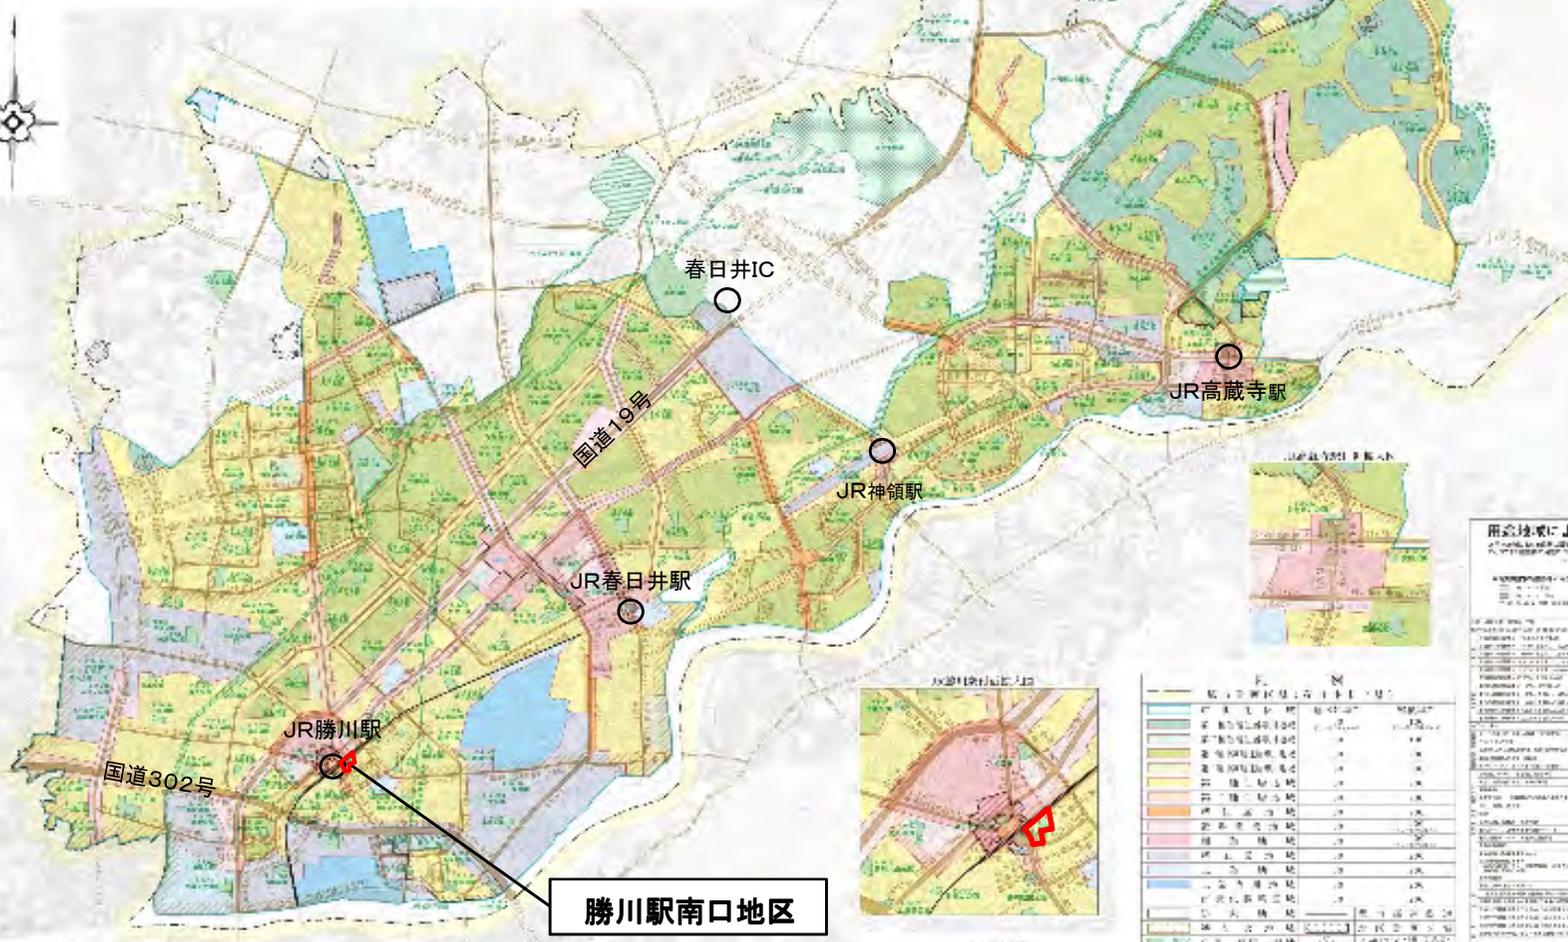

**勝川駅南口地区**





# 位置図



JR勝川駅

県道内津勝川線

JR中央本線

勝川駅南口地区(0.9 ha)

# 勝川駅南口地区の上位計画での位置づけ

○春日井市都市計画マスタープラン（平成22年3月策定） 抜粋



## 魅力あふれる西の玄関づくり

JR 勝川駅周辺については、本市の西の玄関として商業機能に加え、文化・交流機能を誘導することにより、多くの人が交流する拠点としての強化を図ります。

JR 中央本線の連続立体交差化による南北の分断要素を解消し、道路などの整備により一体の市街地形成を図ります。

地域内の主要な幹線道路沿道においては、商業施設などの沿道サービス施設の誘導を図ります。

○春日井市都市交流拠点将来ビジョン（平成19年3月策定） 抜粋

## 4-2 JR勝川駅周辺地区

P17




### 機能イメージ（機能・施設）

#### ▽駅南地区への商業機能の導入

- ・駅南地区に不足する商業施設の立地誘導を積極的に行い、生活利便性の向上を図る。

新旧用途地域対照図 勝川駅南口地区

縮尺 S=1/2,500

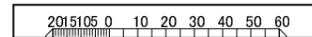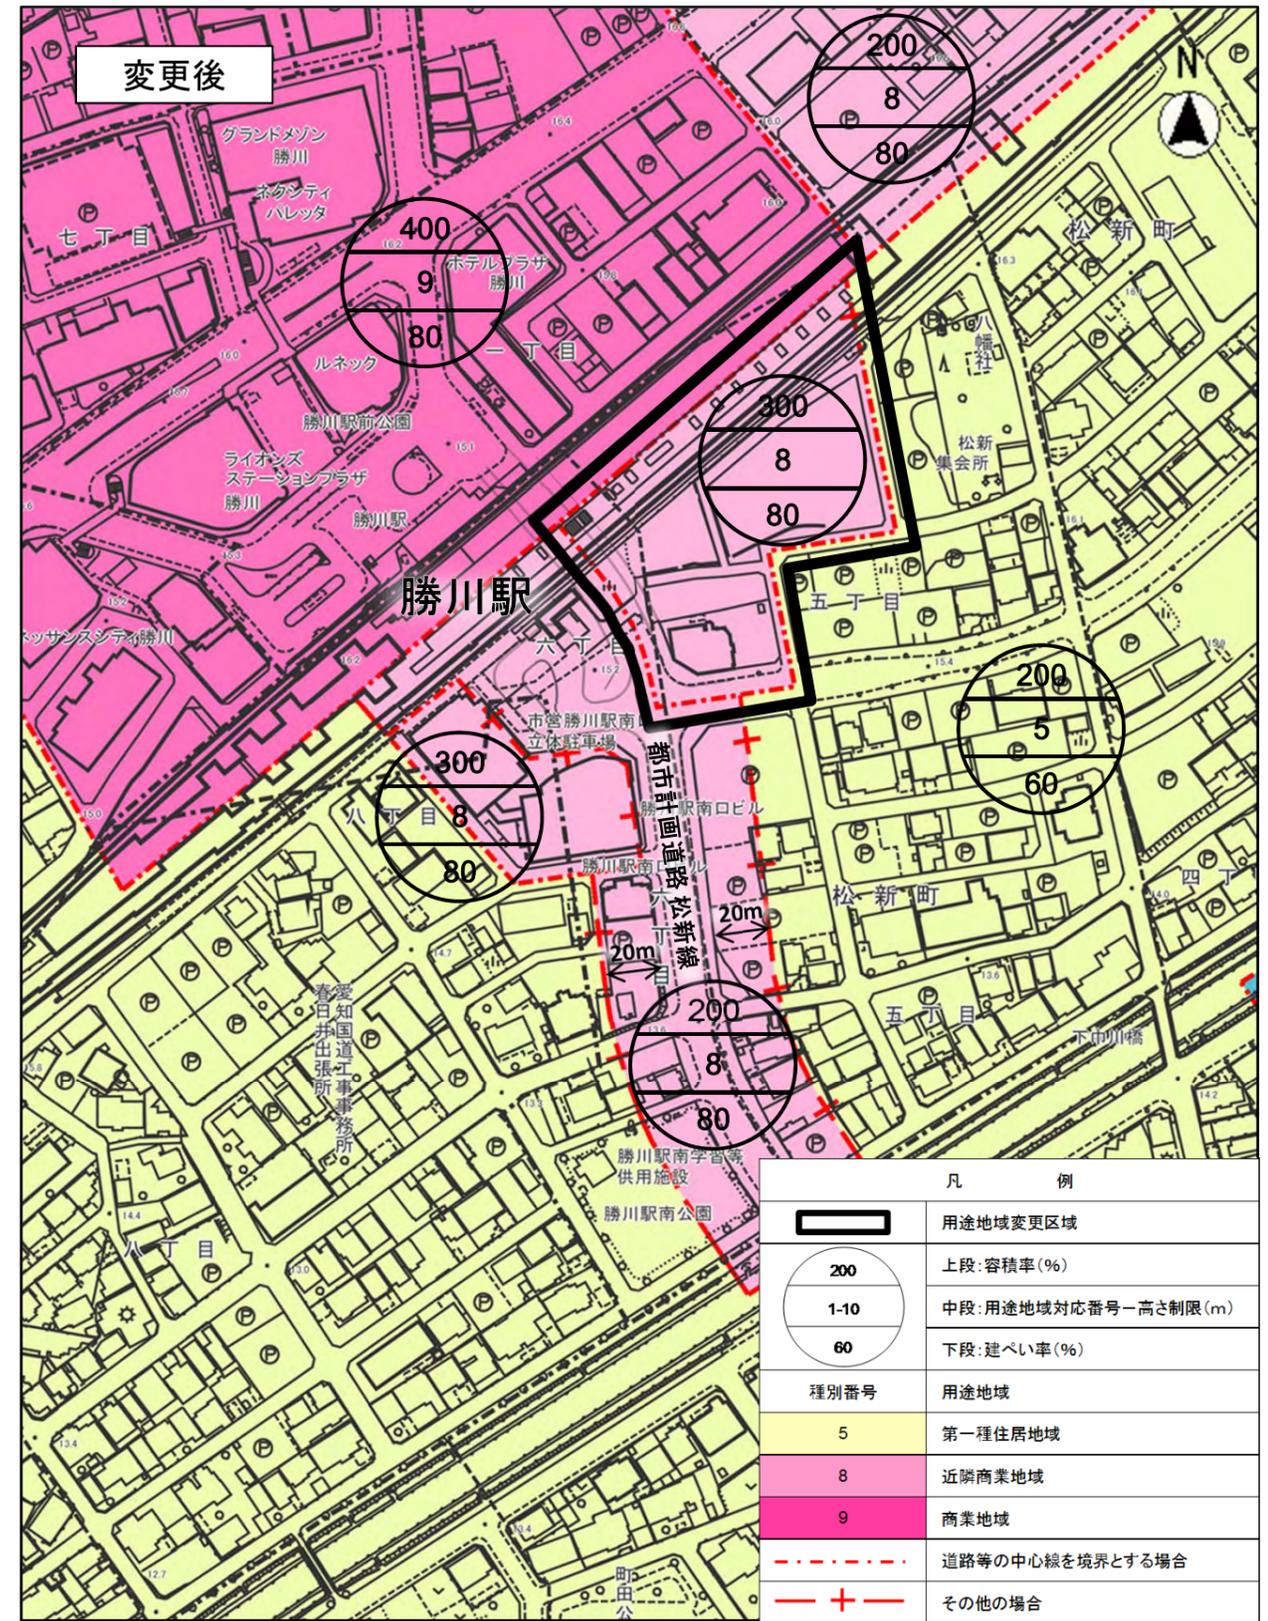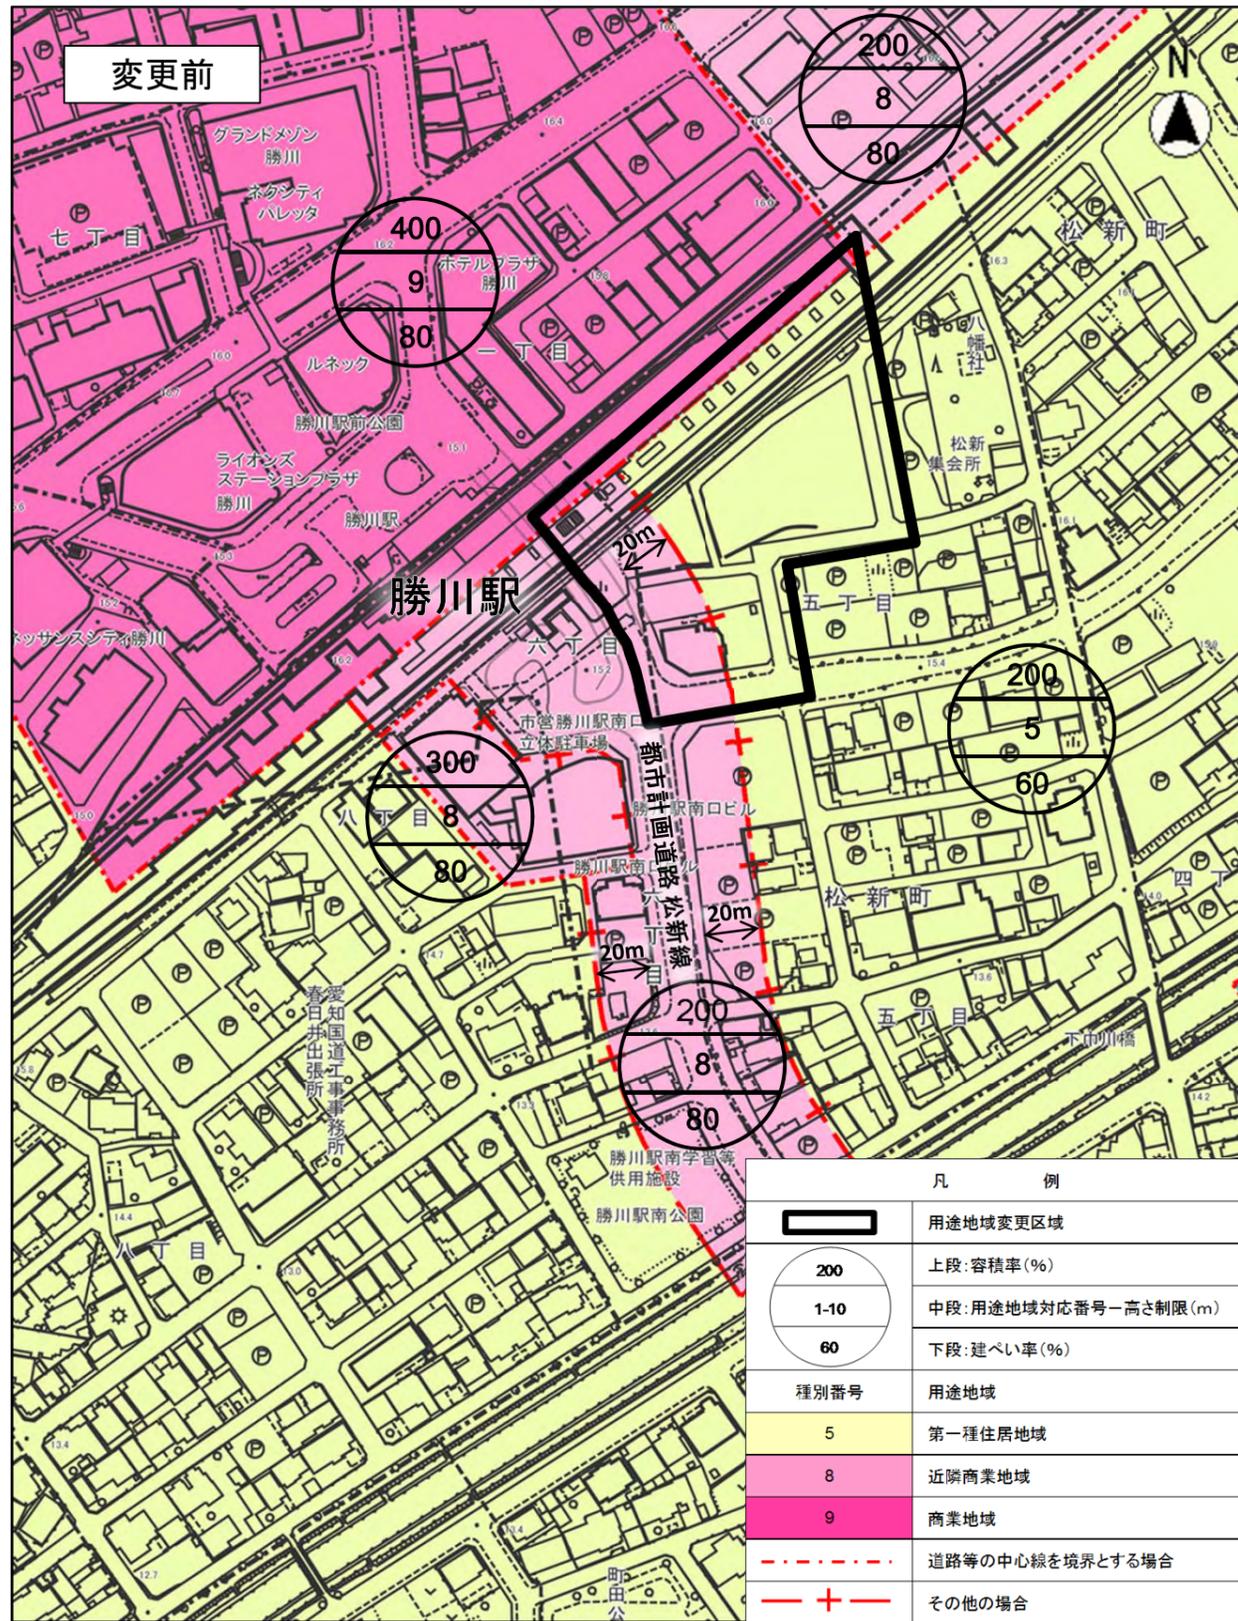

## 尾張都市計画用途地域の変更（春日井市決定）

都市計画用途地域を次のように変更する。

種 類	面 積	建築物の 容 積 率	建築物の 建 ぺ い 率	外 壁 の 後 退 距 離 の 限 度	建築物の 敷地面積の 最低限度	建築物の 高 さ の 限 度	その他 及 び 備 考
1 第一種低層 住居専用地域	約 5.70ha	5/10以下	3/10以下	—	—	10m	( 1.6%)
	約 346.00ha	10/10以下	5/10以下	—	—	10m	( 96.9%)
	約 5.40ha	15/10以下	6/10以下	—	—	10m	( 1.5%)
	小 計 約 357.10ha						7.6%
2 第二種低層 住居専用地域	約 2.60ha	10/10以下	5/10以下	—	—	10m	0.1%
3 第一種中高層 住居専用地域	約1,178.50ha	20/10以下	6/10以下	—	—	—	25.0%
4 第二種中高層 住居専用地域	約 34.00ha	20/10以下	6/10以下	—	—	—	0.7%
5 第一種住居地域	約1,733.82ha (約1,734.49ha)	20/10以下	6/10以下	—	—	—	36.8%
6 第二種住居地域	約 74.01ha	20/10以下	6/10以下	—	—	—	1.6%
7 準住居地域	約 58.94ha	20/10以下	6/10以下	—	—	—	1.3%
8 近隣商業地域	約 236.75ha	20/10以下	8/10以下	—	—	—	( 93.7%)
	(約 237.00ha)						
	約 15.92ha	30/10以下	8/10以下	—	—	—	( 6.3%)
	(約 15.00ha)						
小 計	約 252.67ha (約 252.00ha)						5.3%
9 商業地域	約 114.00ha	40/10以下	—	—	—	—	( 87.0%)
	約 17.00ha	50/10以下	—	—	—	—	( 13.0%)
	小 計 約 131.00ha						2.8%
10 準工業地域	約 543.00ha	20/10以下	6/10以下	—	—	—	11.5%
11 工業地域	約 118.00ha	20/10以下	6/10以下	—	—	—	2.5%
12 工業専用地域	約 225.00ha	20/10以下	6/10以下	—	—	—	4.8%
合 計	約4,708.64ha						100.0%

「種類、位置及び区域は計画図表示のとおり」

「面積欄の青字は変更後、(赤字)は変更前」

### 理 由

勝川駅南口周辺土地区画整理事業の終了に伴い、当該地区における将来の土地利用計画、土地利用の現況、都市施設の整備状況等を総合的に勘案し、適切な用途地域に変更するものである。

平成27年3月10日付26春都政第507号

春日井市長付議

尾張都市計画公園の変更について

平成27年3月25日提出  
春日井市市長 伊藤 太

26 春都政第 507 号

平成27年 3 月10日

春日井市都市計画審議会 様

春日井市長 伊 藤 太



尾張都市計画公園の変更について（付議）

このことについて、都市計画法（昭和43年法律第100号）第21条第2項の規定において準用する同法第19条第1項の規定に基づき、春日井市都市計画審議会に付議します。

付議事項

春日井市決定「尾張都市計画公園の変更について」

尾張都市計画公園の変更(春日井市決定)

都市計画公園に2・2・403号しょうな公園を次のように追加する。

種 別	名 称		位 置	面 積	備 考
	番 号	公 園 名			
街区公園	2・2・403	しょうな公園	春日井市庄名町	約0.35ha	

「区域は計画図表示のとおり」




# 参考図(尾張都市計画事業春日井庄名土地区画整理事業施行区域図)



S=1:3000

0m 10m 20m 30m 40m 50m

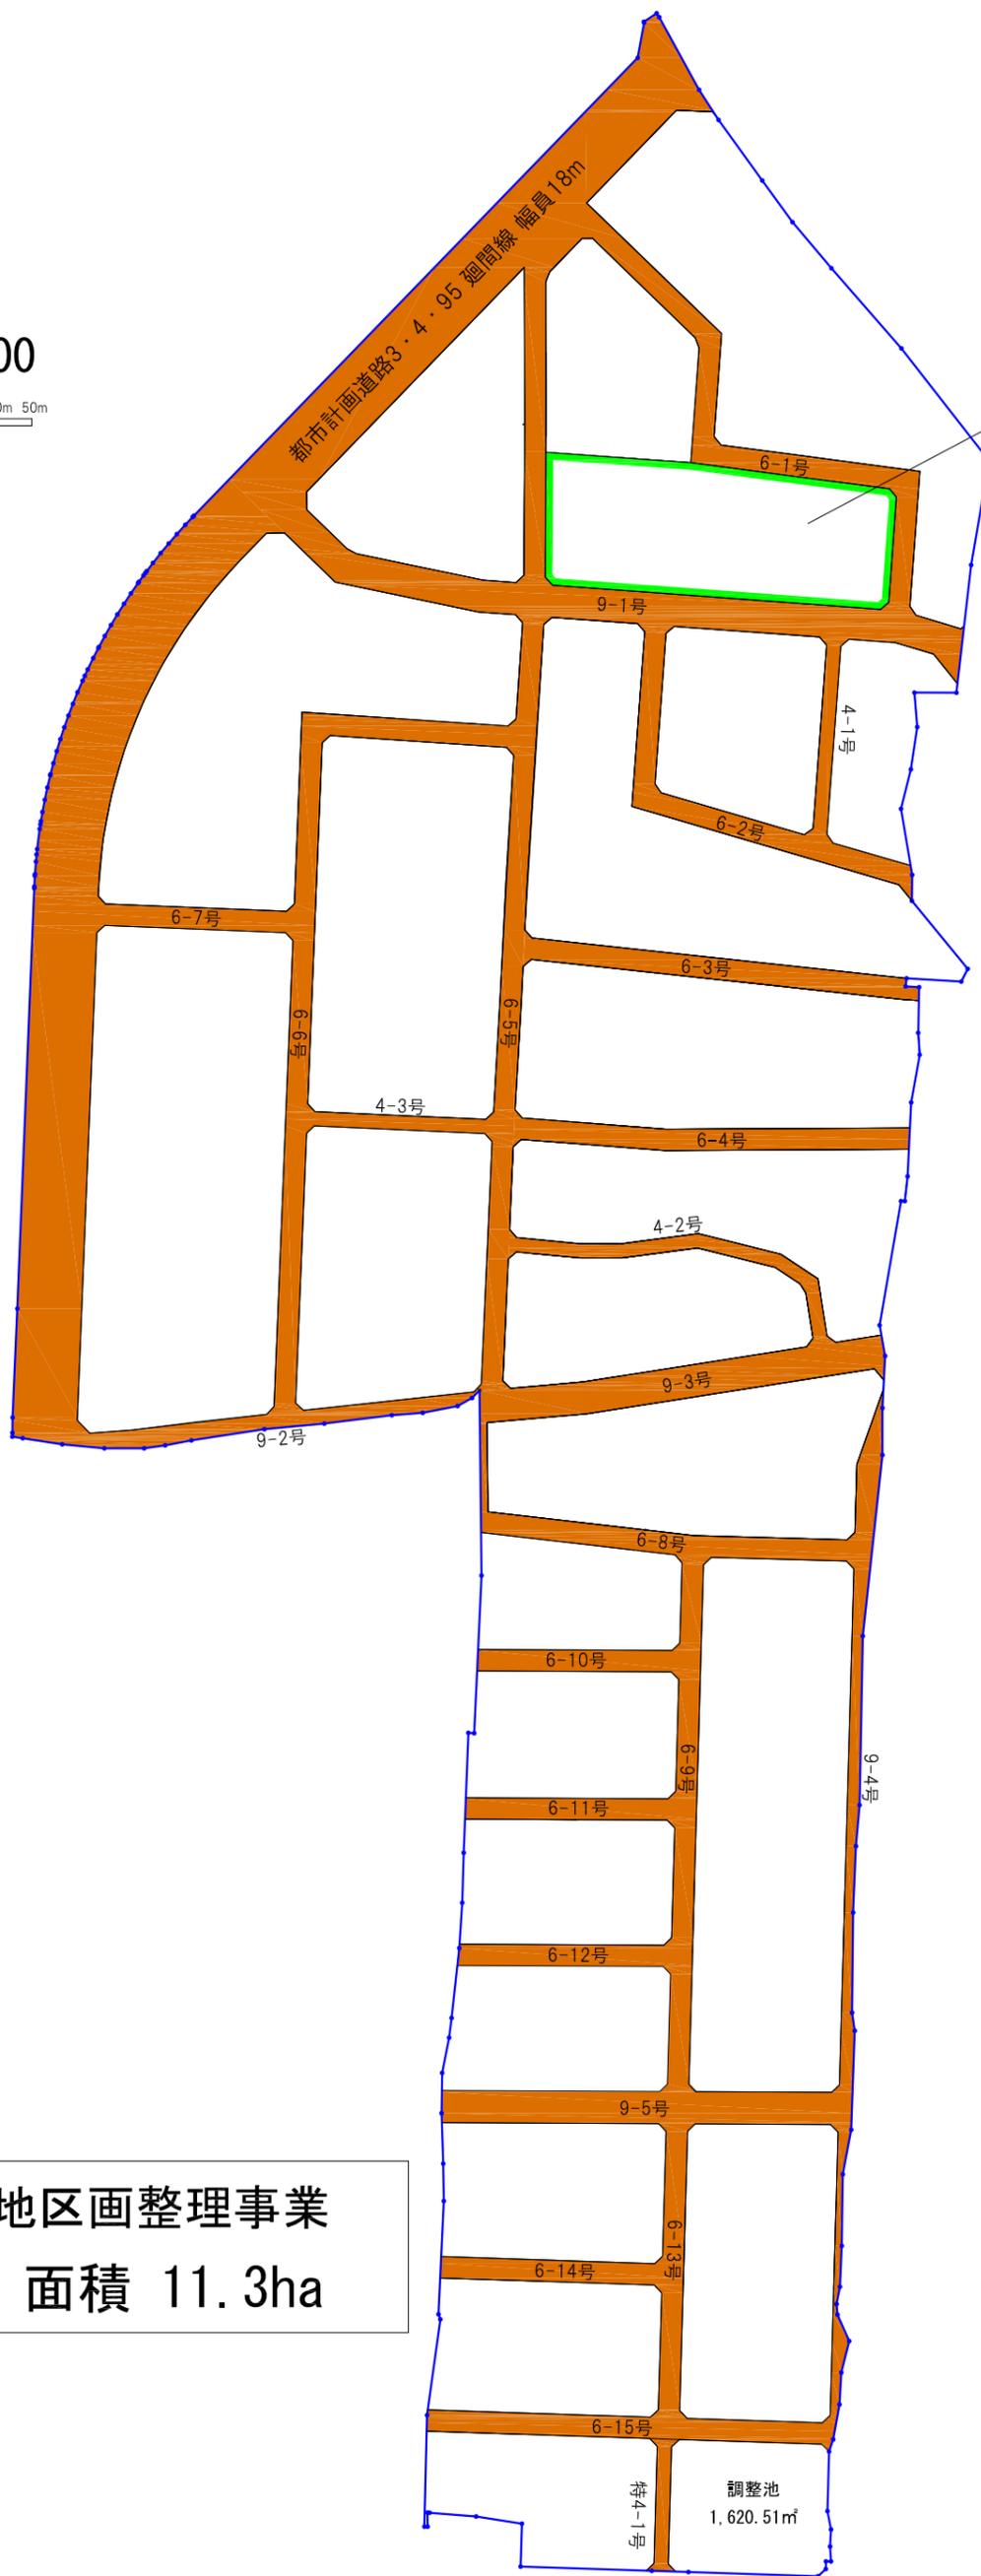


2・2・403号 しょうな公園

春日井庄名土地区画整理事業  
面積 11.3ha

凡例	
	施行地区界
	公園
	道路


# 計 画 図

2・2・403号  
しょうな公園  
面積 約0.35ha

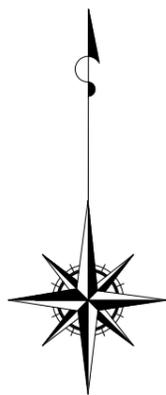

S=1:500

0m 5m 10m 20m

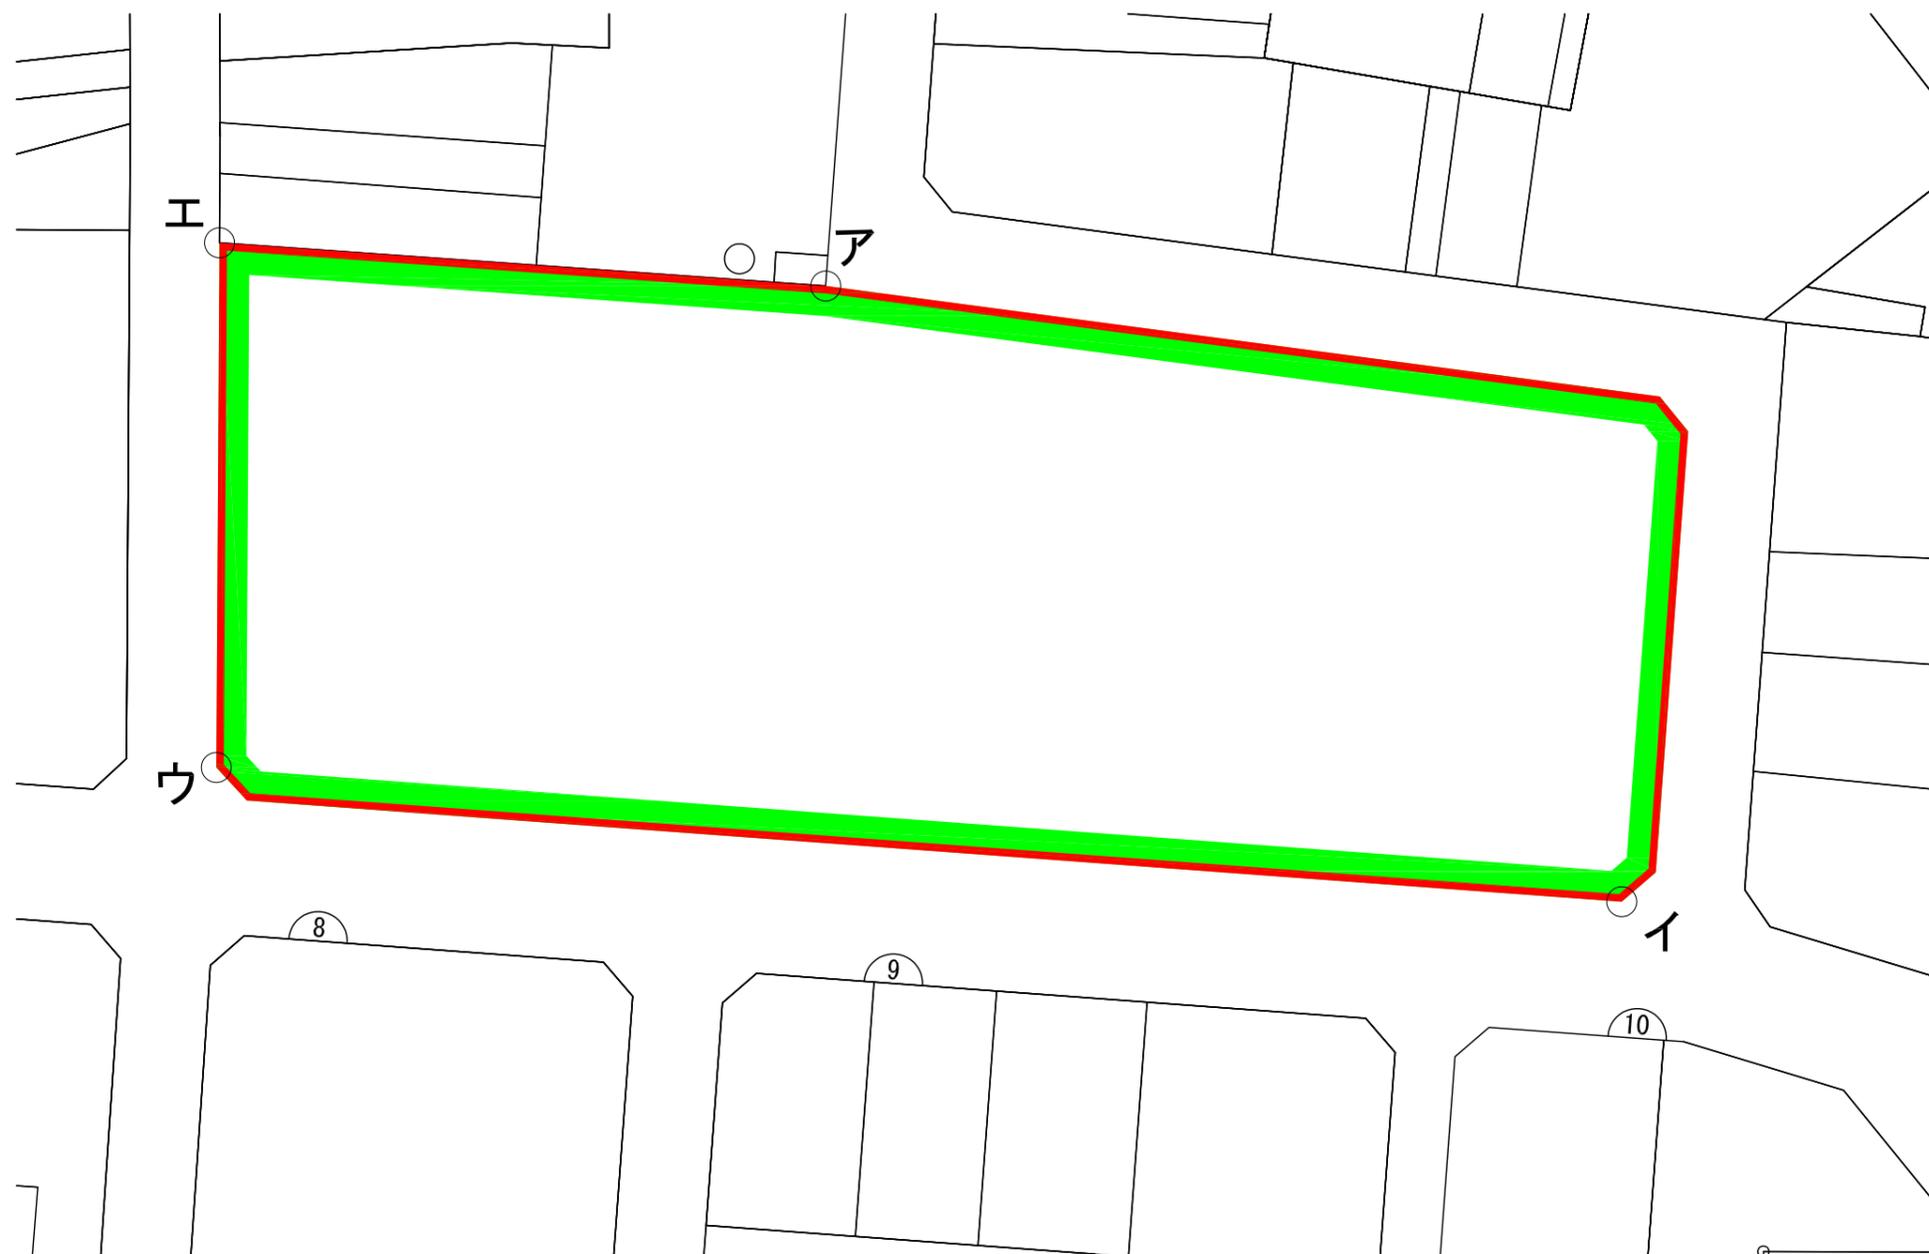

ア～イ～ウ～エ 道路界(区画道路 6-1号、9-1号)  
エ～ア 地番界

凡	例
	公園区域